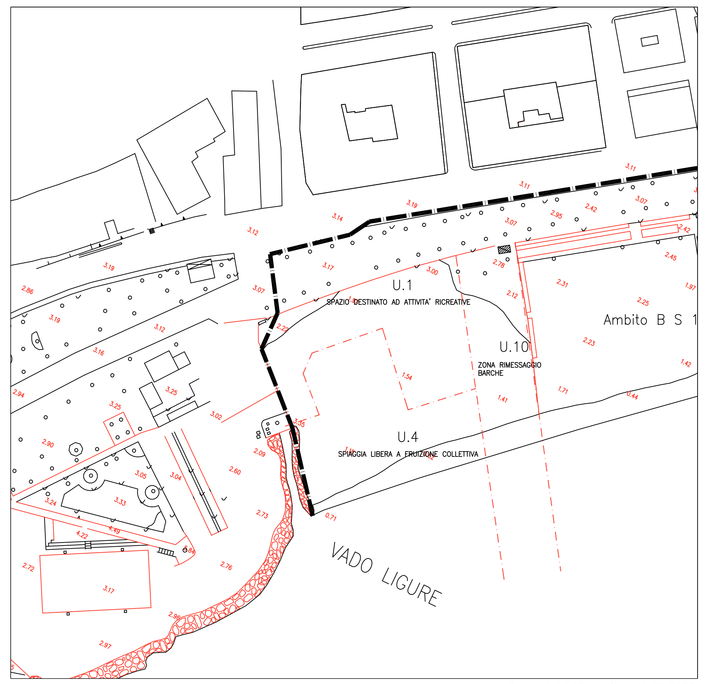

UNITA' 1 S.U.A. APPROVATO IL 31/03/2005
stralcio 1:1000

VARIANTE UNITA' 1 ALLO S.U.A. APPROVATO IL 31/03/2005
stralcio 1:1000

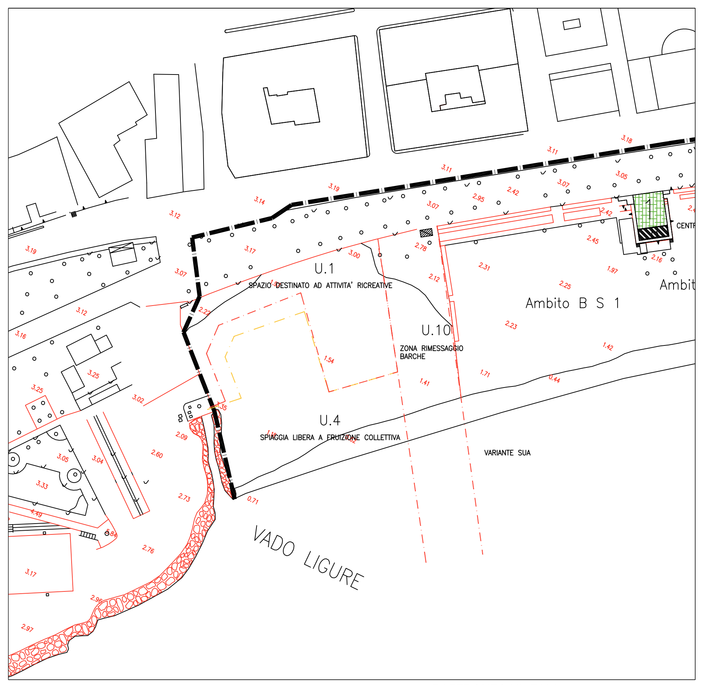

RAFFRONTO UNITA' 1
S.U.A. APPROVATO IL 31/03/2005 / VARIANTE
stralcio 1:1000

S.U.A. APPROVATO IL 31/03/2005
VARIANTE

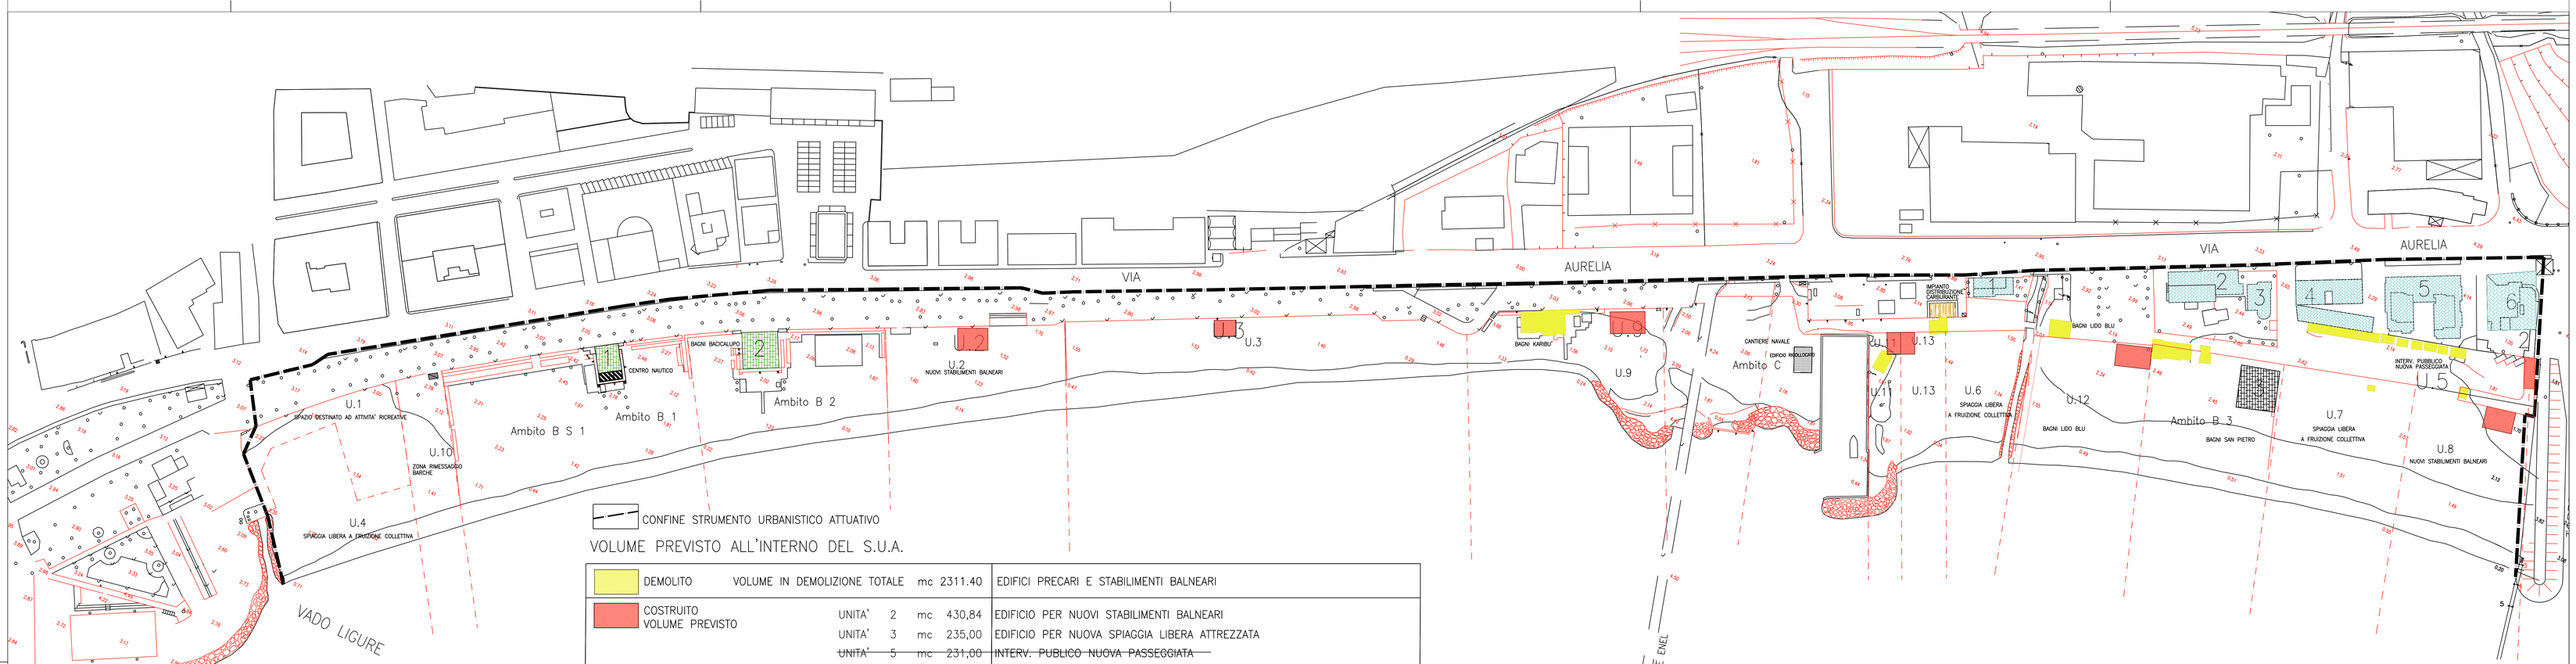

CONFINE STRUMENTO URBANISTICO ATTUATIVO

VOLUME PREVISTO ALL'INTERNO DEL S.U.A.

DEMOLITO	VOLUME IN DEMOLIZIONE TOTALE		mc	2311.40	EDIFICI PRECARI E STABILIMENTI BALNEARI
COSTRUITO VOLUME PREVISTO	UNITA'	2	mc	430,84	EDIFICIO PER NUOVI STABILIMENTI BALNEARI
	UNITA'	3	mc	235,00	EDIFICIO PER NUOVA SPIAGGIA LIBERA ATTREZZATA
	~~UNITA'~~	~~5~~	~~mc~~	~~231,00~~	~~INTERV. PUBLICO NUOVA PASSEGGIATA~~
	UNITA'	8	mc	430,84	EDIFICIO PER NUOVI STABILIMENTI BALNEARI
	UNITA'	9	mc	509,18	EDIFICIO PER STABILIMENTO BALNEARE (BAGNI KARIBU')
	UNITA'	11	mc	195,84	EDIFICIO PER DIVING CENTER
	UNITA'	12	mc	509,18	EDIFICIO PER STABILIMENTO BALNEARE (BAGNI LIDO BLU')
	UNITA'	13	mc	195,84	EDIFICIO PER RIMESSAGGIO BARCHE
	VOLUME TOTALE		mc	2506,72	
AMPLIAMENTI VOLUMI ESISTENTI	BS 1 VOLUME		mc	120.00	AUMENTO DI VOLUME

VOLUME ESISTENTE ALL'INTERNO DEL S.U.A.

RESIDENZA	1	VOLUME	mc	639.00	EDIFICIO CONFERMATO
	2	VOLUME	mc	2652.00	EDIFICIO CONFERMATO
	3	VOLUME	mc	655.00	EDIFICIO CONFERMATO
	4	VOLUME	mc	7412.00	EDIFICIO CONFERMATO
	5	VOLUME	mc	14840.00	EDIFICIO CONFERMATO
	6	VOLUME	mc	5038.00	EDIFICIO CONFERMATO
	VOLUME TOTALE		mc	31236,00	
STABILIMENTI BALNEARI ESISTENTI	1	VOLUME	mc	950,00	EDIFICIO CONFERMATO CON AUMENTO DI VOLUME
	2	VOLUME	mc	1040.00	EDIFICIO CONFERMATO
	3	VOLUME	mc	1316.00	EDIFICIO CONFERMATO
	VOLUME TOTALE		mc	3306,00	
CANTIERE NAVALE	VOLUME TOTALE		mc	368.00	EDIFICIO CONFERMATO
IMPIANTI DISTRIBUZIONE CARBURANTE	VOLUME TOTALE		mc	226.00	EDIFICIO CONFERMATO

COMUNE DI VADO LIGURE
PROVINCIA DI SAVONA

COMMITTENTE
Ditta TONOLI MICHELA
Sede: VADO LIGURE (SV)
Via Cadorna civ.9

PROGETTISTA
SIMONA VALLERGA
ARCHITETTO
17019 varazze -sv-
via emilio vecchia 58
cell. +39 349 7630394
simona.vallerga@gmail.com

STUDIO C.N.HABITAT
GEOMETRI ASSOCIATI
DI ALTO CHIARENZA E MASSIMO NEGRO
SEDE: 17049 VADO LIGURE SV
VIA PIETRO NENNI 2
TEL 019 8814421 FAX 019 8825123
P.IVA / CF 01695600998
a.chiarenza@trabalzait.it
m.negro@trabalzait.it

OGGETTO
SUA ZONA B6 DI PRG COMUNE DI VADO LIGURE
LAVORI DI SISTEMAZIONE DI PARTE DELL'ARENILE IN FREGIO AL RIO VALLETTA IN ATTUAZIONE ALLO SUA APPROVATO IL 31/05/2005

ELABORATO
S.U.A. VARIANTE UNITA' 1
VARIANTE ALLA TAVOLA 7B DELLO SUA - F3 DI P.R.G.- COMUNE DI VADO LIGURE -
APPROVATO IN DATA 07/04/2005

TABELLA SUPERFICI

TAV. N.
7B

DATA EMISSIONE GENNAIO 2016
SCALA 1:200
PERCORSO FILE
PROT.N.
ARCHIVIO

REV.	DATA	CAUSA	REDATTO	CORRETTO	APPROVATO
0					
1					
0					
0					